


Lägenhet  
Skala 1:50

Plan 1  
 BTA 1175.8m<sup>2</sup>  
 BOA 576.0m<sup>2</sup>  
 BOAg 310.3 m<sup>2</sup>  
 ÖVA 166.4 m<sup>2</sup>  
 BRA (BOA+BOAg+ÖVA) 1052.7 m<sup>2</sup>  
 BOA/lgh 32.0m<sup>2</sup>

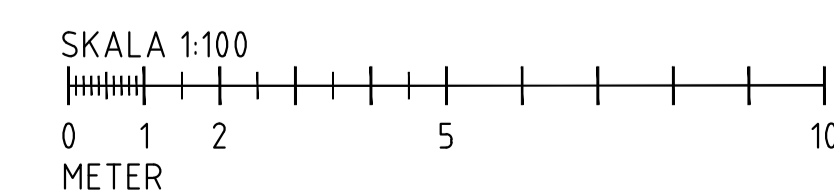

Relationshandling		CE	130610
BET	ANT	ÄNDRINGEN AVSER	SIGN DATUM
Relationshandling			
Trossen			
Nybyggnad av äldrebooster			
Örebro			
<b>MOELVEN</b> ByggModul			
<small>Moelven ByggModul AB, Gransbovägen 14, 571 64 Sandsjöfors        Tel: 0380-375750 Fax: 0380-375212 E-post: post.sandsjofors@moelven.com</small>			
ORDER NR	RTIAD AV	HANDLÄGGARE	
To 5783	CEriksson		
DATUM	ANSVARIG		
2012-11-22			
Plan 1			
SKALA	NUMMER	I BET	
A1=1:100	A-40.1-101		