




Plan 3
 BTA 1175.8m²
 BOA 576.0m²
 BOAg 325.2 m²
 ÖVA 151.5 m²
 BRA (BOA+BOAg+ÖVA) 1052.7 m²
 BOA/lgh 32.0m²

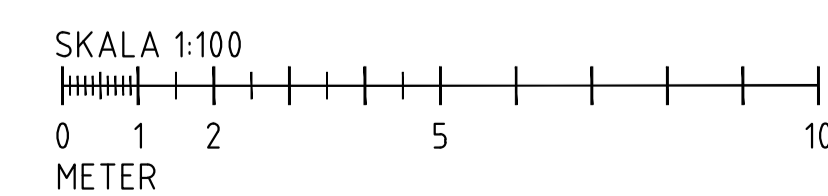

Relationshandling		CE	130610
BET	ANT	ÄNDRINGEN AVSER	SIGN DATUM
Relationshandling			
Trossen			
Nybyggnad av äldrebooster			
Örebro			
MOELVEN ByggModul			
Moelven Byggmodul AB, Gransbovägen 14, 571 64 Sandsjöfors Tel: 0380-375750 Fax: 0380-375212 E-post: post.sandsjofors@moelven.com			
ORDER NR	RTID AV	HANDLÄGGARE	
To 5783	CEriksson		
DATUM	ANSVARIG		
2012-11-22			
Plan 3			
SKALA	NUMMER	I BET	
A1=1:100	A-40.1-301		